

APRO INVESTMENT Sp. z o.o.




WWW.APRO.COM.PL / 56 657 66 55

MIESZKANIA@APRO.COM.PL

APRO

I N V E S T M E N T

POW. POWYKONAWCZA 54,02 m²

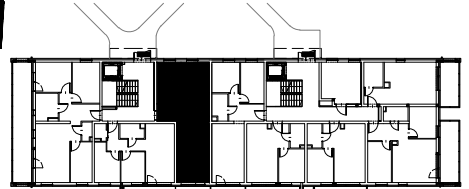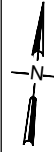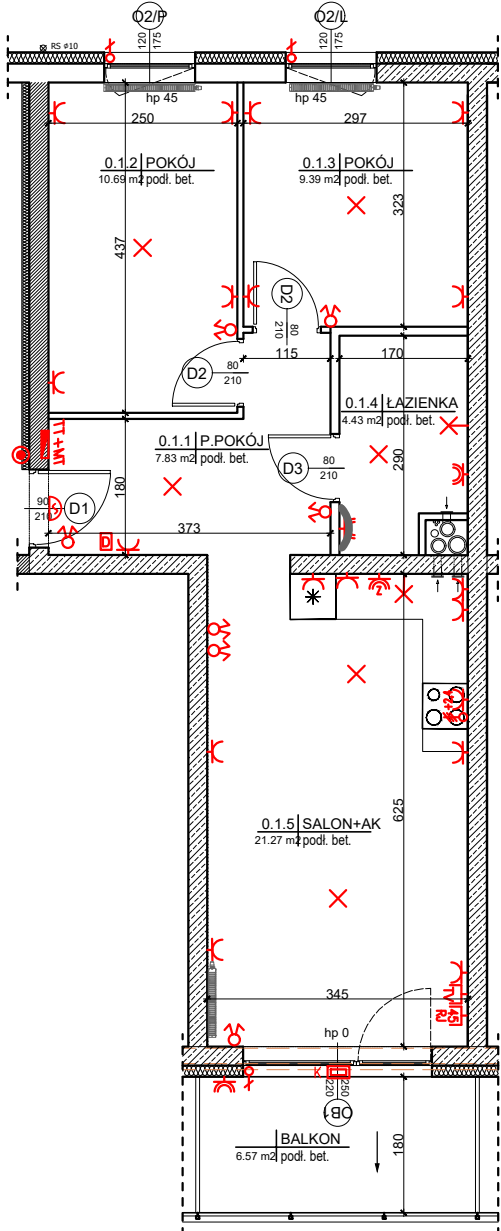

Dane charakterystyki energetycznej części budynku ^(*)	
Wskaznik charakterystyki energetycznej	Wskaznik części budynku stanowiąca samodzielną całość techniczno-użytkową

MIESZKANIE 1 BUDYNEK L 3 - POKOJOWE Z ANEKSEM KUCHENNYM PARTER

POW. UŻYTKOWA 53,61m²
POW. BALKONU 6,57m²

- DOMOFON
- GNIAZDO RTV-SAT
- PRZYCISK DZWONKA

- ROZDZIELNIA MIESZKANIOWA TM
- GNIAZDA WTYCZKOWE
- GNIAZDA WTYCZKOWE BRYZGOSZCZELNE
- WPUST OŚWIETLENIOWY SUFITOWY
- WPUST OŚWIETLENIOWY ŚCIENNY
- WŁĄCZNIK POJEDYNCZY
- WŁĄCZNIK PODWÓJNY
- WŁĄCZNIK SCHODOWY
- WYPUSTY ZASILAJĄCE
- KINKIET
- DZWONEK

- GRZEJNIK ŁAZIENKOWY
- GRZEJNIK ŚCIENNY

- ZAWÓR DO WĘŻA OGRODOWEGO
- PION WODY ZIMNEJ, C.W.U. I CYRKULACJI C.W.U.
- PION KANALIZACJI SANITARNEJ
- KANAŁ WENTYLACJI OGÓLNEJ
- KANAŁ WENTYLACYJNY PODŁ. OKAPU KUCHNI

WYMIARY OTWORU OKNA (SZEROKOŚĆ/WYSOKOŚĆ)

- BALUSTRADA PEŁNA
- BALUSTRADA SZKLANA
- ŚCIANA NIEROZBIERALNA
- ŚCIANA Z MOŻLIWOŚCIĄ ROZBIÓRKI

- WYMIARY POMIESZCZEŃ, KTÓRE PODANO NA RYSUNKU, SĄ WYMIARAMI W ŚWIETLE ŚCIAN W STANIE SUROWYM, NIEWYKOŃCZONYM
- INSTALACJA WOD-KAN PRZYGOTOWANA DO INDYWIDUALNEGO ROZPROWADZENIA

4
PORY
ROKU

ZESPÓŁ BUDYNKÓW MIESZKALNYCH
WIELORODZINNYCH L, M Z GARAŻEM PODZIEMNYM
TORUŃ, UL. CZTERY PORY ROKU