



APRO INVESTMENT Sp. z o.o.

WWW.APRO.COM.PL / 56 657 66 55
MIESZKANIA@APRO.COM.PL

APRO

INVESTMENT

POW. POWYKONAWCZA 57,74m²

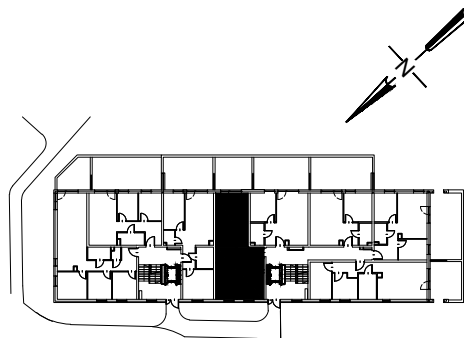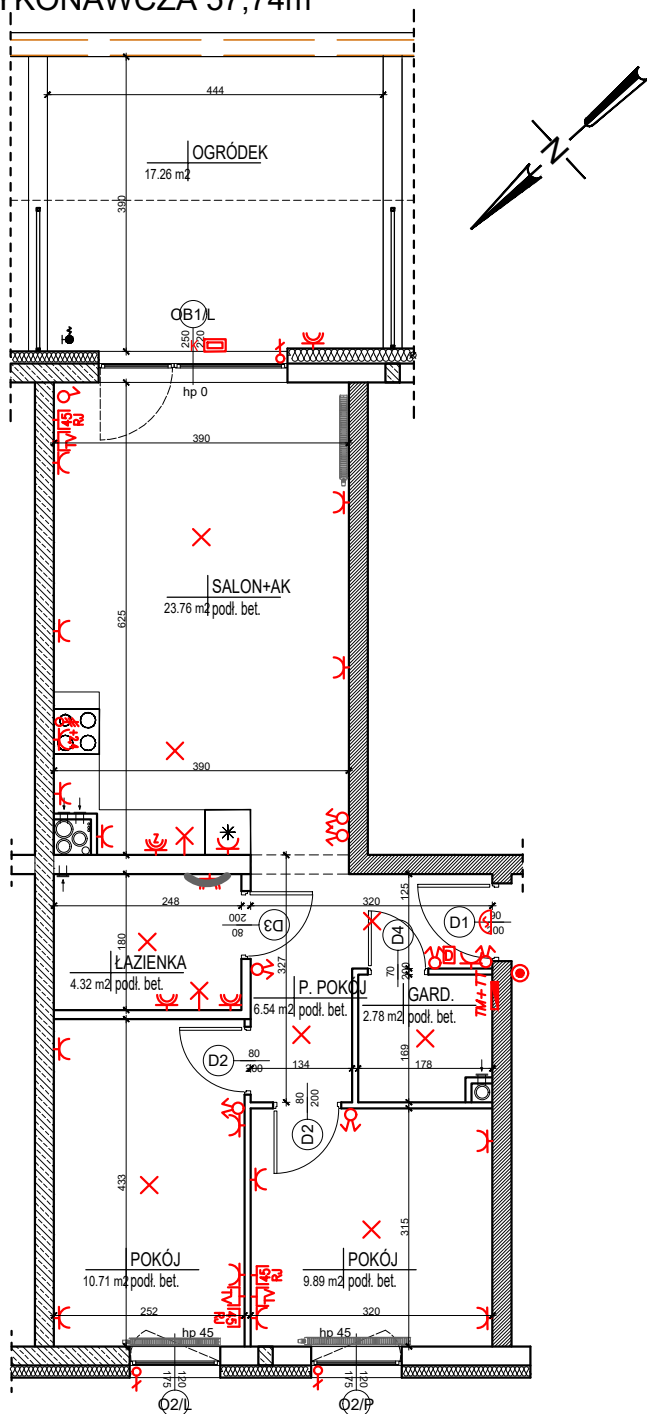

MIESZKANIE 94 BUDYNEK J 3 - POKOJOWE Z ANEKSEM KUCHENNYM PARTER

POW. UŻYTKOWA 58,00m²
POW. OGRÓDKA 17,26m²

- DOMOFON
- GNIAZDO RTV-SAT
- PRZYCISK DZWONKA

- ROZDZIELNIA MIESZKANIOWA TM
- GNIAZDA WTYCZKOWE
- GNIAZDA WTYCZKOWE BRYZGOSZCZELNE
- WPUST OŚWIETLIENIOWY SUFITOWY
- WPUST OŚWIETLIENIOWY ŚCIENNY
- WŁĄCZNIK POJEDYNCZY
- WŁĄCZNIK PODWÓJNY
- WŁĄCZNIK SCHODOWY
- WYPUSTY ZASILAJĄCE
- KINKIET
- DZWONEK

- GRZEJNIK ŁAZIENKOWY
- GRZEJNIK ŚCIENNY

- ZAWÓR DO WĘŻA OGRODOWEGO
- PION WODY ZIMNEJ, C.W.U. I CYRKULACJI C.W.U.
- PION KANALIZACJI SANITARNEJ
- KANAŁ WENTYLACJI OGÓLNEJ
- KANAŁ WENTYLACYJNY PODŁ. OKAPU KUCHNI

WYMIARY OTWORU OKNA (SZEROKOŚĆ WYSOKOŚĆ)

- BALUSTRADA PEŁNA
- BALUSTRADA SZKLANA
- ŚCIANA NIEROZBIERALNA
- ŚCIANA Z MOŻLIWOŚCIĄ ROZBIÓRKI

Ocena charakterystyki energetycznej części budynku

Wskazniki charakterystyki energetycznej	Oceniana część budynku stanowiąca samodzielną całość techniczno-użytkową
Wskaznik rocznego zapotrzebowania na energię użytkową	EU = 53,39 kWh/(m ² ·rok)
Wskaznik rocznego zapotrzebowania na energię końcową	EK = 52,84 kWh/(m ² ·rok)
Wskaznik rocznego zapotrzebowania na nieodnawialną energię pierwotną	EP = 62,19 kWh/(m ² ·rok)
Jednostkowa wielkość emisji CO ₂	E _{CO2} = 0,01 tCO ₂ /(m ² ·rok)
Udział odnawialnych źródeł energii w rocznym zapotrzebowaniu na energię końcową	U _{oze} = 32,49 %

- WYMIARY POMIESZCZEŃ, KTÓRE PODANO NA RYSUNKU, SĄ WYMIARAMI W ŚWIETLE ŚCIAN W STANIE SUROWYM, NIEWYKOŃCZONYM
- INSTALACJA WOD-KAN PRZYGOTOWANA DO INDYWIDUALNEGO ROZPROWADZENIA



**ZESPÓŁ BUDYNKÓW MIESZKALNYCH WIELORODZINNYCH
I, J, K Z GARAŻAMI PODZIEMNYMI**
TORUŃ, UL. CZTERY PORY ROKU / OKÓLNA