

APRO INVESTMENT Sp. z o.o.



WWW.APRO.COM.PL / 56 657 66 55

MIESZKANIA@APRO.COM.PL

APRO

INVESTMENT

POW. POWYKONAWCZA 57,91m²

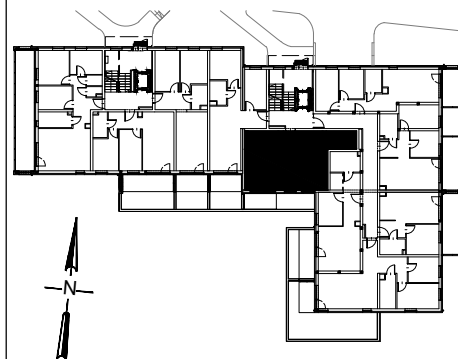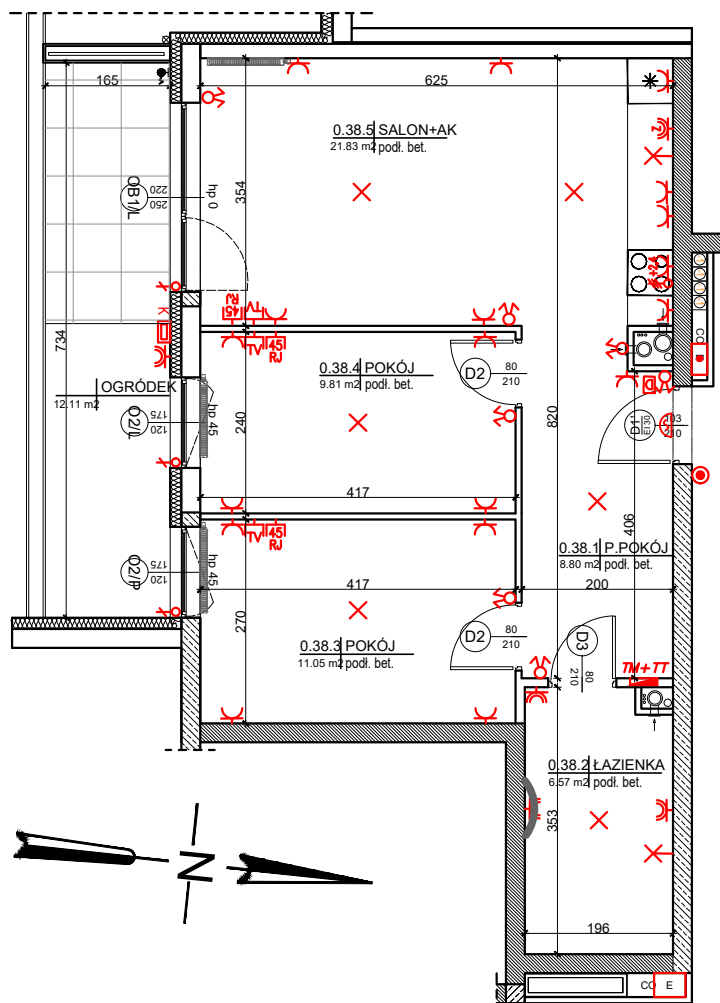

MIESZKANIE 38

BUDYNEK M

3 - POKOJOWE Z ANEKSEM KUCHENNYM
PARTER

POW. UŻYTKOWA 58,06m²

POW. OGRODEK 12,11m²

- DOMOFON
- GNIAZDO RTV-SAT
- PRZYCISK DZWONKA

- ROZDZIELNIA MIESZKANIOWA TM
- GNIAZDA WTYCZKOWE
- GNIAZDA WTYCZKOWE BRYZGOSZCZELNE
- WPUST OŚWIETLIENIOWY SUFITOWY
- WPUST OŚWIETLIENIOWY ŚCIENNY
- WŁĄCZNIK POJEDYNCZY
- WŁĄCZNIK PODWÓJNY
- WŁĄCZNIK SCHODOWY
- WYPUSTY ZASILAJĄCE
- KINKIET
- DZWONEK

- GRZEJNIK ŁAZIENKOWY
- GRZEJNIK ŚCIENNY

- ZAWÓR DO WĘŻA OGRODOWEGO
- PION WODY ZIMNEJ, C.W.U. I CYRKULACJI C.W.U.
- PION KANALIZACJI SANITARNEJ
- KANAŁ WENTYLACJI OGÓLNEJ
- KANAŁ WENTYLACYJNY PODŁ. OKAPU KUCHNI

WYMIARY OTWORU OKNA (SZEROKOŚĆ/WYSOKOŚĆ)

- BALUSTRA PEŁNA
- BALUSTRA SZKLANA
- ŚCIANA NIEROZBIERALNA
- ŚCIANA Z MOŻLIWOŚCIĄ ROZBIÓRKI

Ocena charakterystyki energetycznej części budynku¹⁰⁾

Wskaźniki charakterystyki energetycznej	Oceniana część budynku stanowiąca samodzielną całość techniczno-użytkową
Wskaźnik rocznego zapotrzebowania na energię użytkową	EU= 63,51 kWh/(m ² · rok)
Wskaźnik rocznego zapotrzebowania na energię końcową ¹¹⁾	EK= 93,64 kWh/(m ² · rok)
Wskaźnik rocznego zapotrzebowania na nieodnawialną energię pierwotną ¹¹⁾	EP= 111,33 kWh/(m ² · rok)
Jednostkowa wielkość emisji CO ₂	E _{CO₂} = 0,02 t CO ₂ /(m ² · rok)
Udział odnawialnych źródeł energii w rocznym zapotrzebowaniu na energię końcową	U _{oze} = 0,00 %

- WYMIARY POMIESZCZEŃ, KTÓRE PODANO NA RYSUNKU, SĄ WYMIARAMI W ŚWIELE ŚCIAN W STANIE SUROWYM, NIEWYKOŃCZONYM
- INSTALACJA WOD-KAN PRZYGOTOWANA DO INDYWIDUALNEGO ROZPROWADZENIA

4
PORY
ROKU

ZESPÓŁ BUDYNKÓW MIESZKALNYCH
WIELORODZINNYCH L,M Z GARAŻEM PODZIEMNYM
TORUŃ, UL. CZTERY PORY ROKU