

APRO INVESTMENT Sp. z o.o.





WWW.APRO.COM.PL / 56 657 66 55

MIESZKANIA@APRO.COM.PL

APRO

INVESTMENT

POW. POWYKONAWCZA 58,77m²

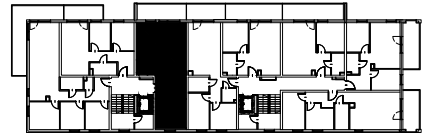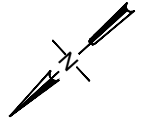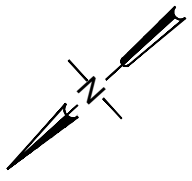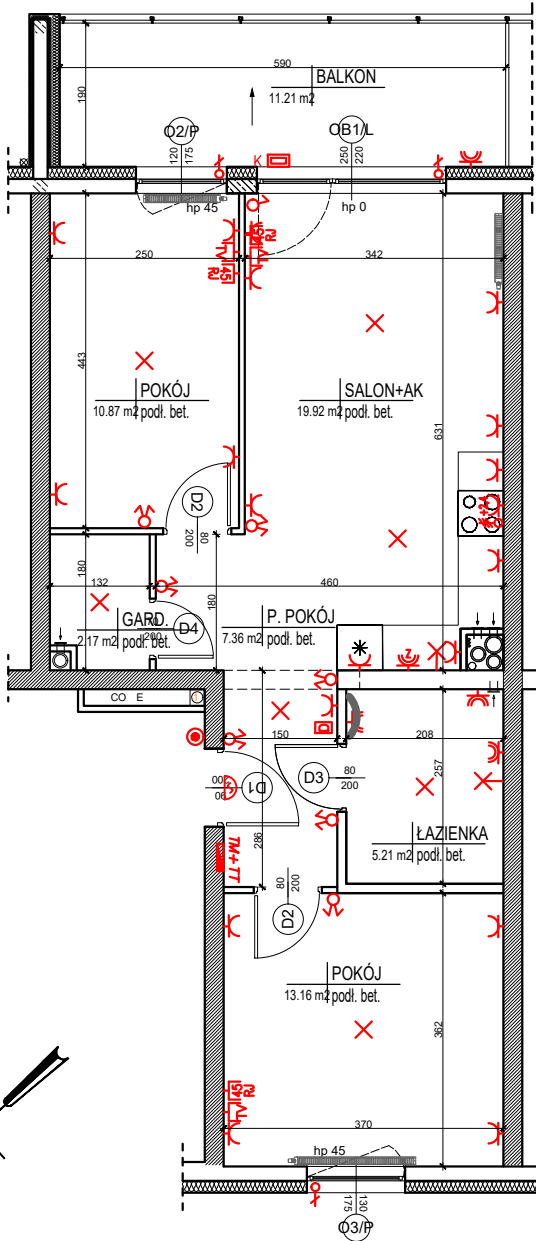

MIESZKANIE 108 BUDYNEK J 3 - POKOJOWE Z ANEKSEM KUCHENNYM 1 PIĘTRO

POW. UŻYTKOWA 58,69m²
POW. BALKONU 11,21m²

- DOMOFON
- GNIAZDO RTV-SAT
- PRZYCISK DZWONKA

- ROZDZIELNIA MIESZKANIOWA TM
- GNIAZDA WTYCZKOWE
- GNIAZDA WTYCZKOWE BRYZGOSZCZELNE
- WPUST OŚWIETLENIOWY SUFITOWY
- WPUST OŚWIETLENIOWY ŚCIENNY
- WŁĄCZNIK POJEDYNCZY
- WŁĄCZNIK PODWÓJNY
- WŁĄCZNIK SCHODOWY
- WYPUSTY ZASILAJĄCE
- KINKIET
- DZWONEK

- GRZEJNIK ŁAZIENKOWY
- GRZEJNIK ŚCIENNY

- ZAWÓR DO WĘŻA OGRODOWEGO
- PION WODY ZIMNEJ, C.W.U. I CYRKULACJI C.W.U.
- PION KANALIZACJI SANITARNEJ
- KANAŁ WENTYLACJI OGÓLNEJ
- KANAŁ WENTYLACYJNY PODŁ. OKAPU KUCHNI

- WYMIARY OTWORU OKNA (SZEROKOŚĆ/WYSOKOŚĆ)
- BALUSTRADA PEŁNA
- BALUSTRADA SZKLANA
- ŚCIANA NIEROZBIERALNA
- ŚCIANA Z MOŻLIWOŚCIĄ ROZBIÓRKI

Ocena charakterystyki energetycznej części budynku	
Wskaźniki charakterystyki energetycznej	Oceniwana część budynku stanowiąca samodzielną całość techniczno-użytkową
Wskaźnik rocznego zapotrzebowania na energię użytkową	EU = 45,84 kWh/(m ² *rok)
Wskaźnik rocznego zapotrzebowania na energię końcową	EK = 43,86 kWh/(m ² *rok)
Wskaźnik rocznego zapotrzebowania na nieodnawialną energię pierwotną	EP = 52,46 kWh/(m ² *rok)
Jednostkowa wielkość emisji CO ₂	E _{CO2} = 0,01 tCO ₂ /(m ² *rok)
Udział odnawialnych źródeł energii w rocznym zapotrzebowaniu na energię końcową	U _{odn} = 38,99 %

- WYMIARY POMIESZCZEŃ, KTÓRE PODANO NA RYSUNKU, SĄ WYMIARAMI W ŚWIETLE ŚCIAN W STANIE SUROWYM, NIEWYKOŃCZONYM
- INSTALACJA WOD-KAN PRZYGOTOWANA DO INDYWIDUALNEGO ROZPROWADZENIA



ZESPÓŁ BUDYNKÓW MIESZKALNYCH WIELORODZINNYCH I, J, K Z GARAŻAMI PODZIEMNYMI
TORUŃ, UL. CZTERY PORY ROKU / OKÓLNA